

MAPA Z INWENTARYZACJI POWYKONAWCZEJ SIECI  
I PRZYŁĄCZY KANALIZACJI SANITARNEJ

SKALA MAPY

1:500

NAZWA MIEJSCOWOŚCI I NUMER DZIAŁKI

Mława ul. Wysoka, Józefa Witwickiego,  
Włodzimierza Łojewskiego

IDENTYFIKATOR I NAZWA JEDNOSTKI EWIDENCYJNEJ

141301\_1 Mława

IDENTYFIKATOR I NAZWA OBRĘBU EWIDENCYJNEGO

141301\_1.0010 Miasto Mława

UKŁAD WSPÓŁRZĘDNYCH PROSTOKĄTNYCH PŁASKICH

UKŁAD „2000” STREFA 7 (21°)

UKŁAD WYSOKOŚCI

KRONSZTADT "60"

NR REJESTRU ZGŁOSZEŃ

G.6640.011.355.2017

Inwentaryzacji sieci i przyłączy kanalizacji sanitarnej dokonał w dniu 24.10.2017 roku geodeta uprawniony Marek Krauze (nr upr. 8894).

GEODETA UPRAWNIONY


Marek Krauze  
nr upr. 8894

USŁUGI GEODEZYJNO-KARTOGRAFICZNE


Marek Krauze  
06-500 Mława, ul. Długa 4  
NIP 569-104-19-60 REG. 130053932  
Nr upr. 8894 tel. 023/654-21-20  
kom. 506-288-281

Poświadczam, że niniejszy dokument został opracowany w wyniku prac geodezyjnych i kartograficznych, których rezultaty zawiera operat techniczny wpisany do ewidencji materiałów państwowych zasobu geodezyjnego i kartograficznego	
Organ prowadzący państwowy zasób geodezyjny i kartograficzny.	<b>STAROSTA MŁAWSKI</b>
Identyfikator ewidencyjny materiału zasobu - operatu technicznego.	<b>P.1413.2017.1562</b>
Data wpisania operatu technicznego do ewidencji materiałów zasobu.	<b>30.10.2017</b>
Imię, nazwisko i podpis osoby reprezentującej organ.	

*Marek Krauze*  
Geodeta uprawniony  
Pracowniki terenowego Ośrodka Dokumentacji Geodezyjnej i Kartograficznej w Wydziale Geodezji, Katastru i Gospodarki Nieruchomościami

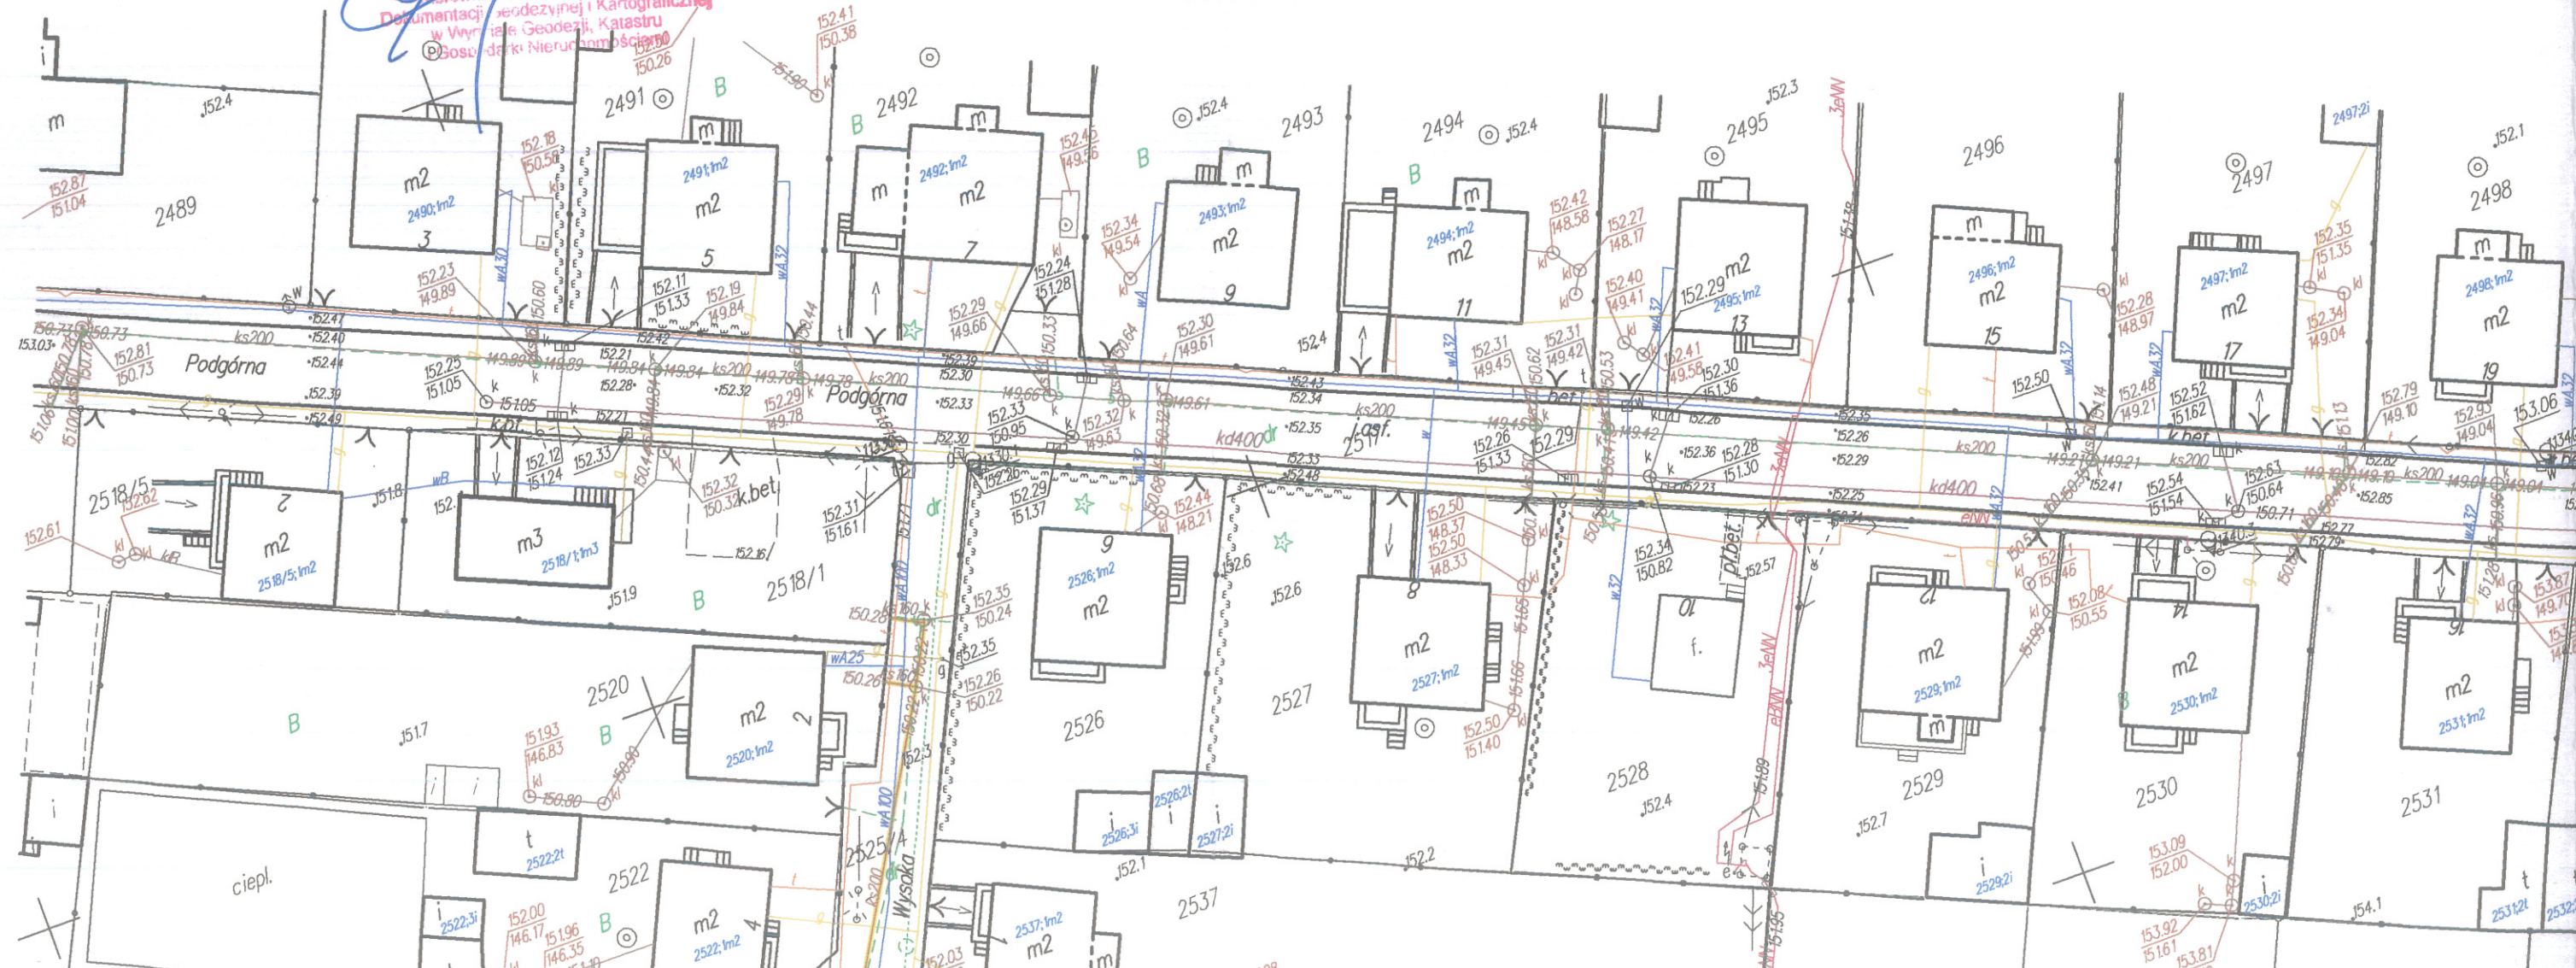



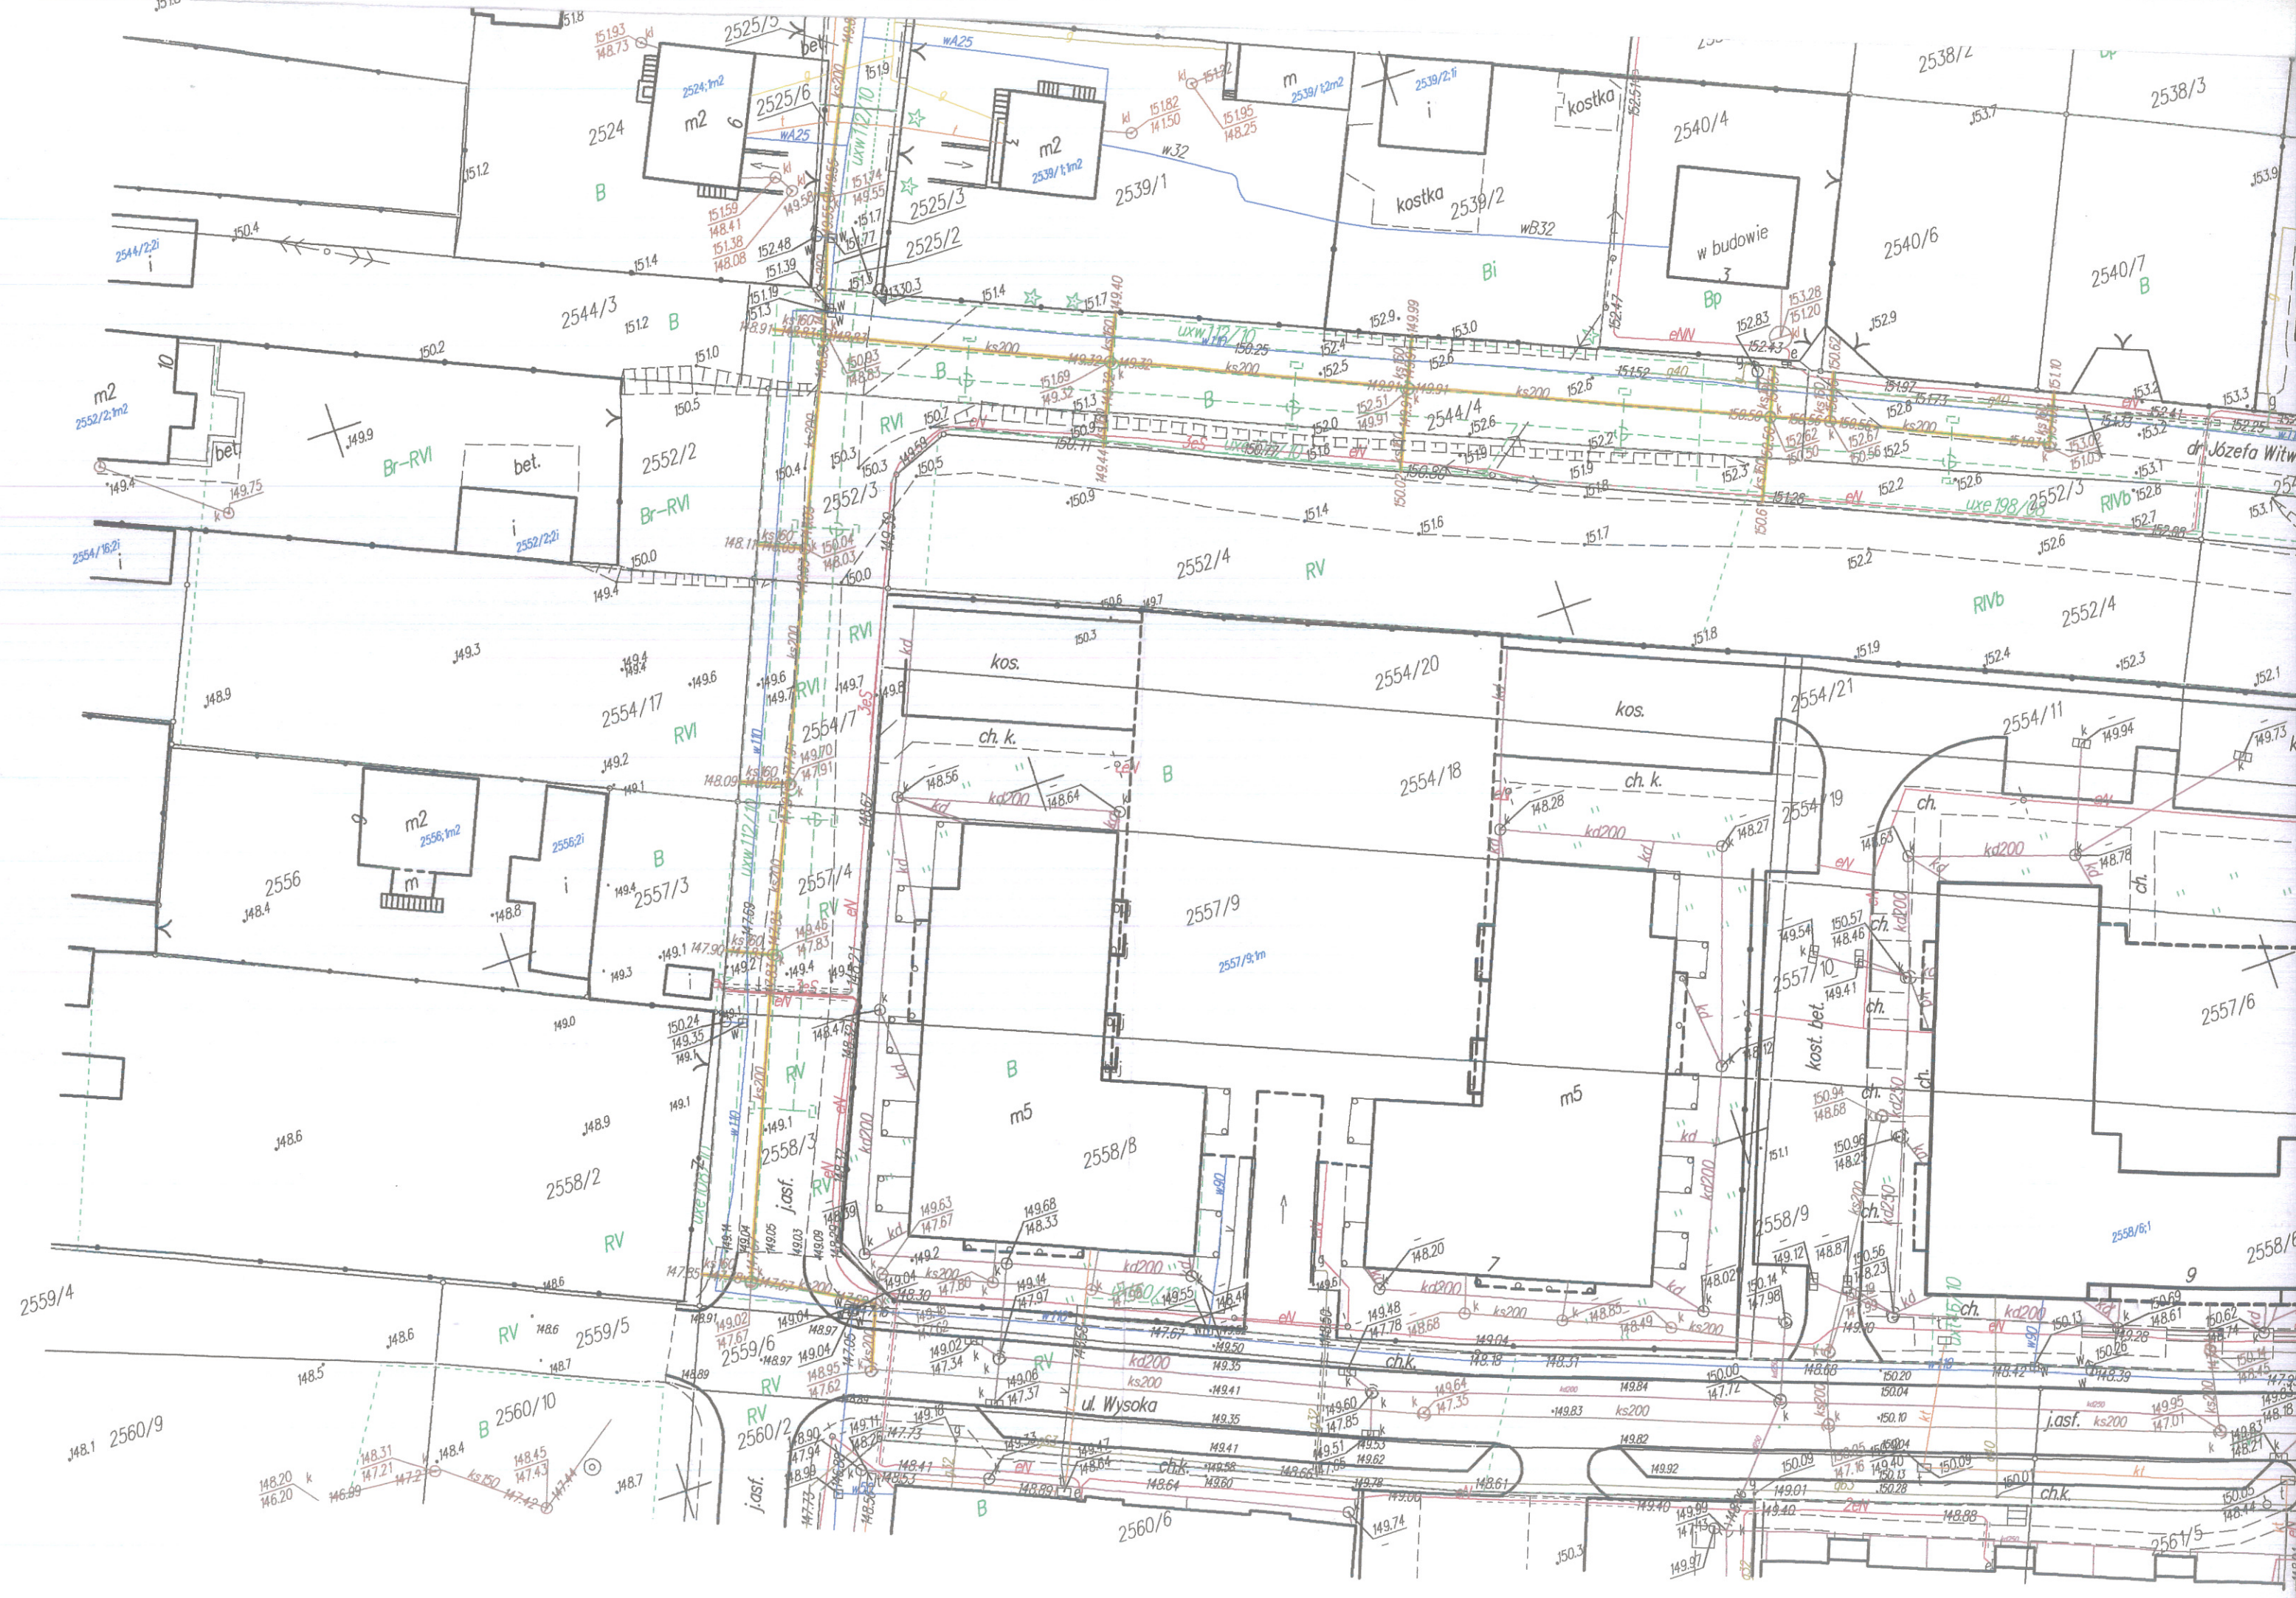

2559/4


